

JANELAS						JANELAS															
CÓD.	DESCRIÇÃO	FABRICANT E	LARG. (cm)	ALTUR A (cm)	PEITO RIL (cm)	QUANT .	CÓD.	DESCRIÇÃO	FABRICANT E	LARG. (cm)	ALTUR A (cm)	PEITO RIL (cm)	QUANT .								
J01	JANELA METÁLICA EM 4 FOLHAS EXTERNAS (2 FIXAS E 2 DE CORRER) EM VENEZIANDA COM VENTILAÇÃO. E 2 FOLHAS DE CORRER INTERNAS. EM VIDRO CANELADO INCOLOR. ACABAMENTO EM PINTURA COR BRANCO NEVE	EXISTENTE	150,00	120,00	100,00	2	J06	JANELA METÁLICA COM 1 FOLHA CENTRAL BASCULANTE E 4 FOLHAS FIXAS NAS LATERAIS. EM VIDRO CANELADO INCOLOR E ACABAMENTO EM PINTURA NA COR BRANCO NEVE	EXISTENTE	80,00	60,00	160,00	2								
J02	JANELA METÁLICA COM 1 FOLHA CENTRAL BASCULANTE E 2 FOLHAS FIXAS. EM VIDRO CANELADO INCOLOR E ACABAMENTO EM PINTURA COR BRANCO NEVE	EXISTENTE	60,00	60,00	157,00	2	J07	JANELA METÁLICA COM 1 FOLHA CENTRAL BASCULANTE E 2 FOLHAS FIXAS. EM VIDRO CANELADO INCOLOR E ACABAMENTO EM PINTURA COR BRANCO NEVE	EXISTENTE	60,00	60,00	160,00	1								
J03	JANELA METÁLICA EM 4 FOLHAS EXTERNAS (2 FIXAS E 2 DE CORRER) EM VIDRO CANELADO INCOLOR E ACABAMENTO EM PINTURA NA COR BRANCO NEVE	EXISTENTE	100,00	100,00	100,00	2	J08	JANELA METÁLICA EM 4 FOLHAS EXTERNAS (2 FIXAS E 2 DE CORRER) EM VENEZIANDA COM VENTILAÇÃO. E 2 FOLHAS DE CORRER INTERNAS. EM VIDRO CANELADO INCOLOR. ACABAMENTO EM PINTURA COR BRANCO NEVE	EXISTENTE	120,00	105,00	100,00	1								
J04	JANELA METÁLICA EM 4 FOLHAS EXTERNAS (2 FIXAS E 2 DE CORRER) EM VENEZIANDA COM VENTILAÇÃO. E 2 FOLHAS DE CORRER INTERNAS. EM VIDRO CANELADO INCOLOR. ACABAMENTO EM PINTURA COR BRANCO NEVE	EXISTENTE	110,00	100,00	100,00	2	J09	JANELA METÁLICA COM 2 FOLHA S LATERAIS SUPERIORES BASCULANTE E 5 FOLHAS LATERAIS FIXAS. EM VIDRO CANELADO INCOLOR E ACABAMENTO EM PINTURA COR BRANCO NEVE	EXISTENTE	150,00	45,00	245,00	3								
J05	JANELA METÁLICA COM 1 FOLHA CENTRAL BASCULANTE. 2 FOLHAS FIXAS (INFERIOR E SUPERIOR) E 1 FOLHA LATERAL FIXA. EM VIDRO CANELADO INCOLOR E ACABAMENTO EM PINTURA COR BRANCO NEVE	EXISTENTE	60,00	60,00	160,00	1	RODAPÉS <table border="1"> <thead> <tr> <th>CÓD.</th> <th>DESCRIÇÃO</th> <th>FABRICANTE</th> </tr> </thead> <tbody> <tr> <td>01</td> <td>RODAPÉ EM ARDÓSIA H=10CM</td> <td>EXISTENTE</td> </tr> <tr> <td>02</td> <td>RODAPÉ MOLDADO IN LOCO H=10CM. COM PINTURA BRANCO NEVE</td> <td>EXISTENTE</td> </tr> </tbody> </table>						CÓD.	DESCRIÇÃO	FABRICANTE	01	RODAPÉ EM ARDÓSIA H=10CM	EXISTENTE	02	RODAPÉ MOLDADO IN LOCO H=10CM. COM PINTURA BRANCO NEVE	EXISTENTE
CÓD.	DESCRIÇÃO	FABRICANTE																			
01	RODAPÉ EM ARDÓSIA H=10CM	EXISTENTE																			
02	RODAPÉ MOLDADO IN LOCO H=10CM. COM PINTURA BRANCO NEVE	EXISTENTE																			


PORTAS						
CÓD.	DESCRIÇÃO	FABRICANTE	LARG. (cm)	ALTUR A (cm)	QUANT.	
P01	PORTA DE ABRIR EM 1 FOLHA. ESTRUTURA METÁLICA COM FECHAMENTO EM VIDRO CANELADO INCOLOR. ACABAMENTO EM PINTURA NA COR BRANCO NEVE	EXISTENTE	80,00	210,00	2	
P02	PORTA DE ABRIR EM 1 FOLHA TIPO PRANCHETA DE MADEIRA. COM ACABAMENTO EM PINTURA NA COR BRANCO NEVE	EXISTENTE	70,00	210,00	10	
P03	PORTA DE ABRIR EM 1 FOLHA TIPO PRANCHETA DE MADEIRA. COM ACABAMENTO EM PINTURA NA COR BRANCO NEVE	EXISTENTE	60,00	210,00	5	
PT1	PORTÃO DE ABRIR 170X210CM. EM 1 FOLHA. EM GRADIL DE FERRO COM ACABAMENTO EM PINTURA NA COR BRANCO NEVE	EXISTENTE				2
PT2	PORTÃO DE ABRIR 140X 210CM. EM 2 FOLHAS. EM GRADIL METÁLICO E ACABAMENTO EM PINTURA NA COR BRANCO NEVE	EXISTENTE				1

FORRO E ACABAMENTOS DE TETO		
CÓD.	DESCRIÇÃO	FABRICANTE
01	TELHA METÁLICA ONDULADA ACABAMENTO NATURAL	EXISTENTE
02	LAJE EMASSADA E PINTADA COM TINTA COR BRANCO NEVE	EXISTENTE

PISOS		
CÓD.	DESCRIÇÃO	FABRICANTE
01	PISO EM CIMENTO POLIDO	EXISTENTE
02	PISO EM ARDÓSIA 40X40CM	EXISTENTE
03	PISO EM CONCRETO BATIDO	EXISTENTE

ACABAMENTOS DE PAREDE		
CÓD.	DESCRIÇÃO	FABRICANTE
01	PAREDE EMASSADA E PINTADA COM TINTA ACRÍLICA	EXISTENTE
02	RODABANCA EM CERÂMICA 15X15CM NA COR BRANCA	EXISTENTE

COBOGÓ		
CÓD.	DESCRIÇÃO	FABRICANTE
COB	COBOGÓ CERÂMICO 130x60cm	EXISTENTE

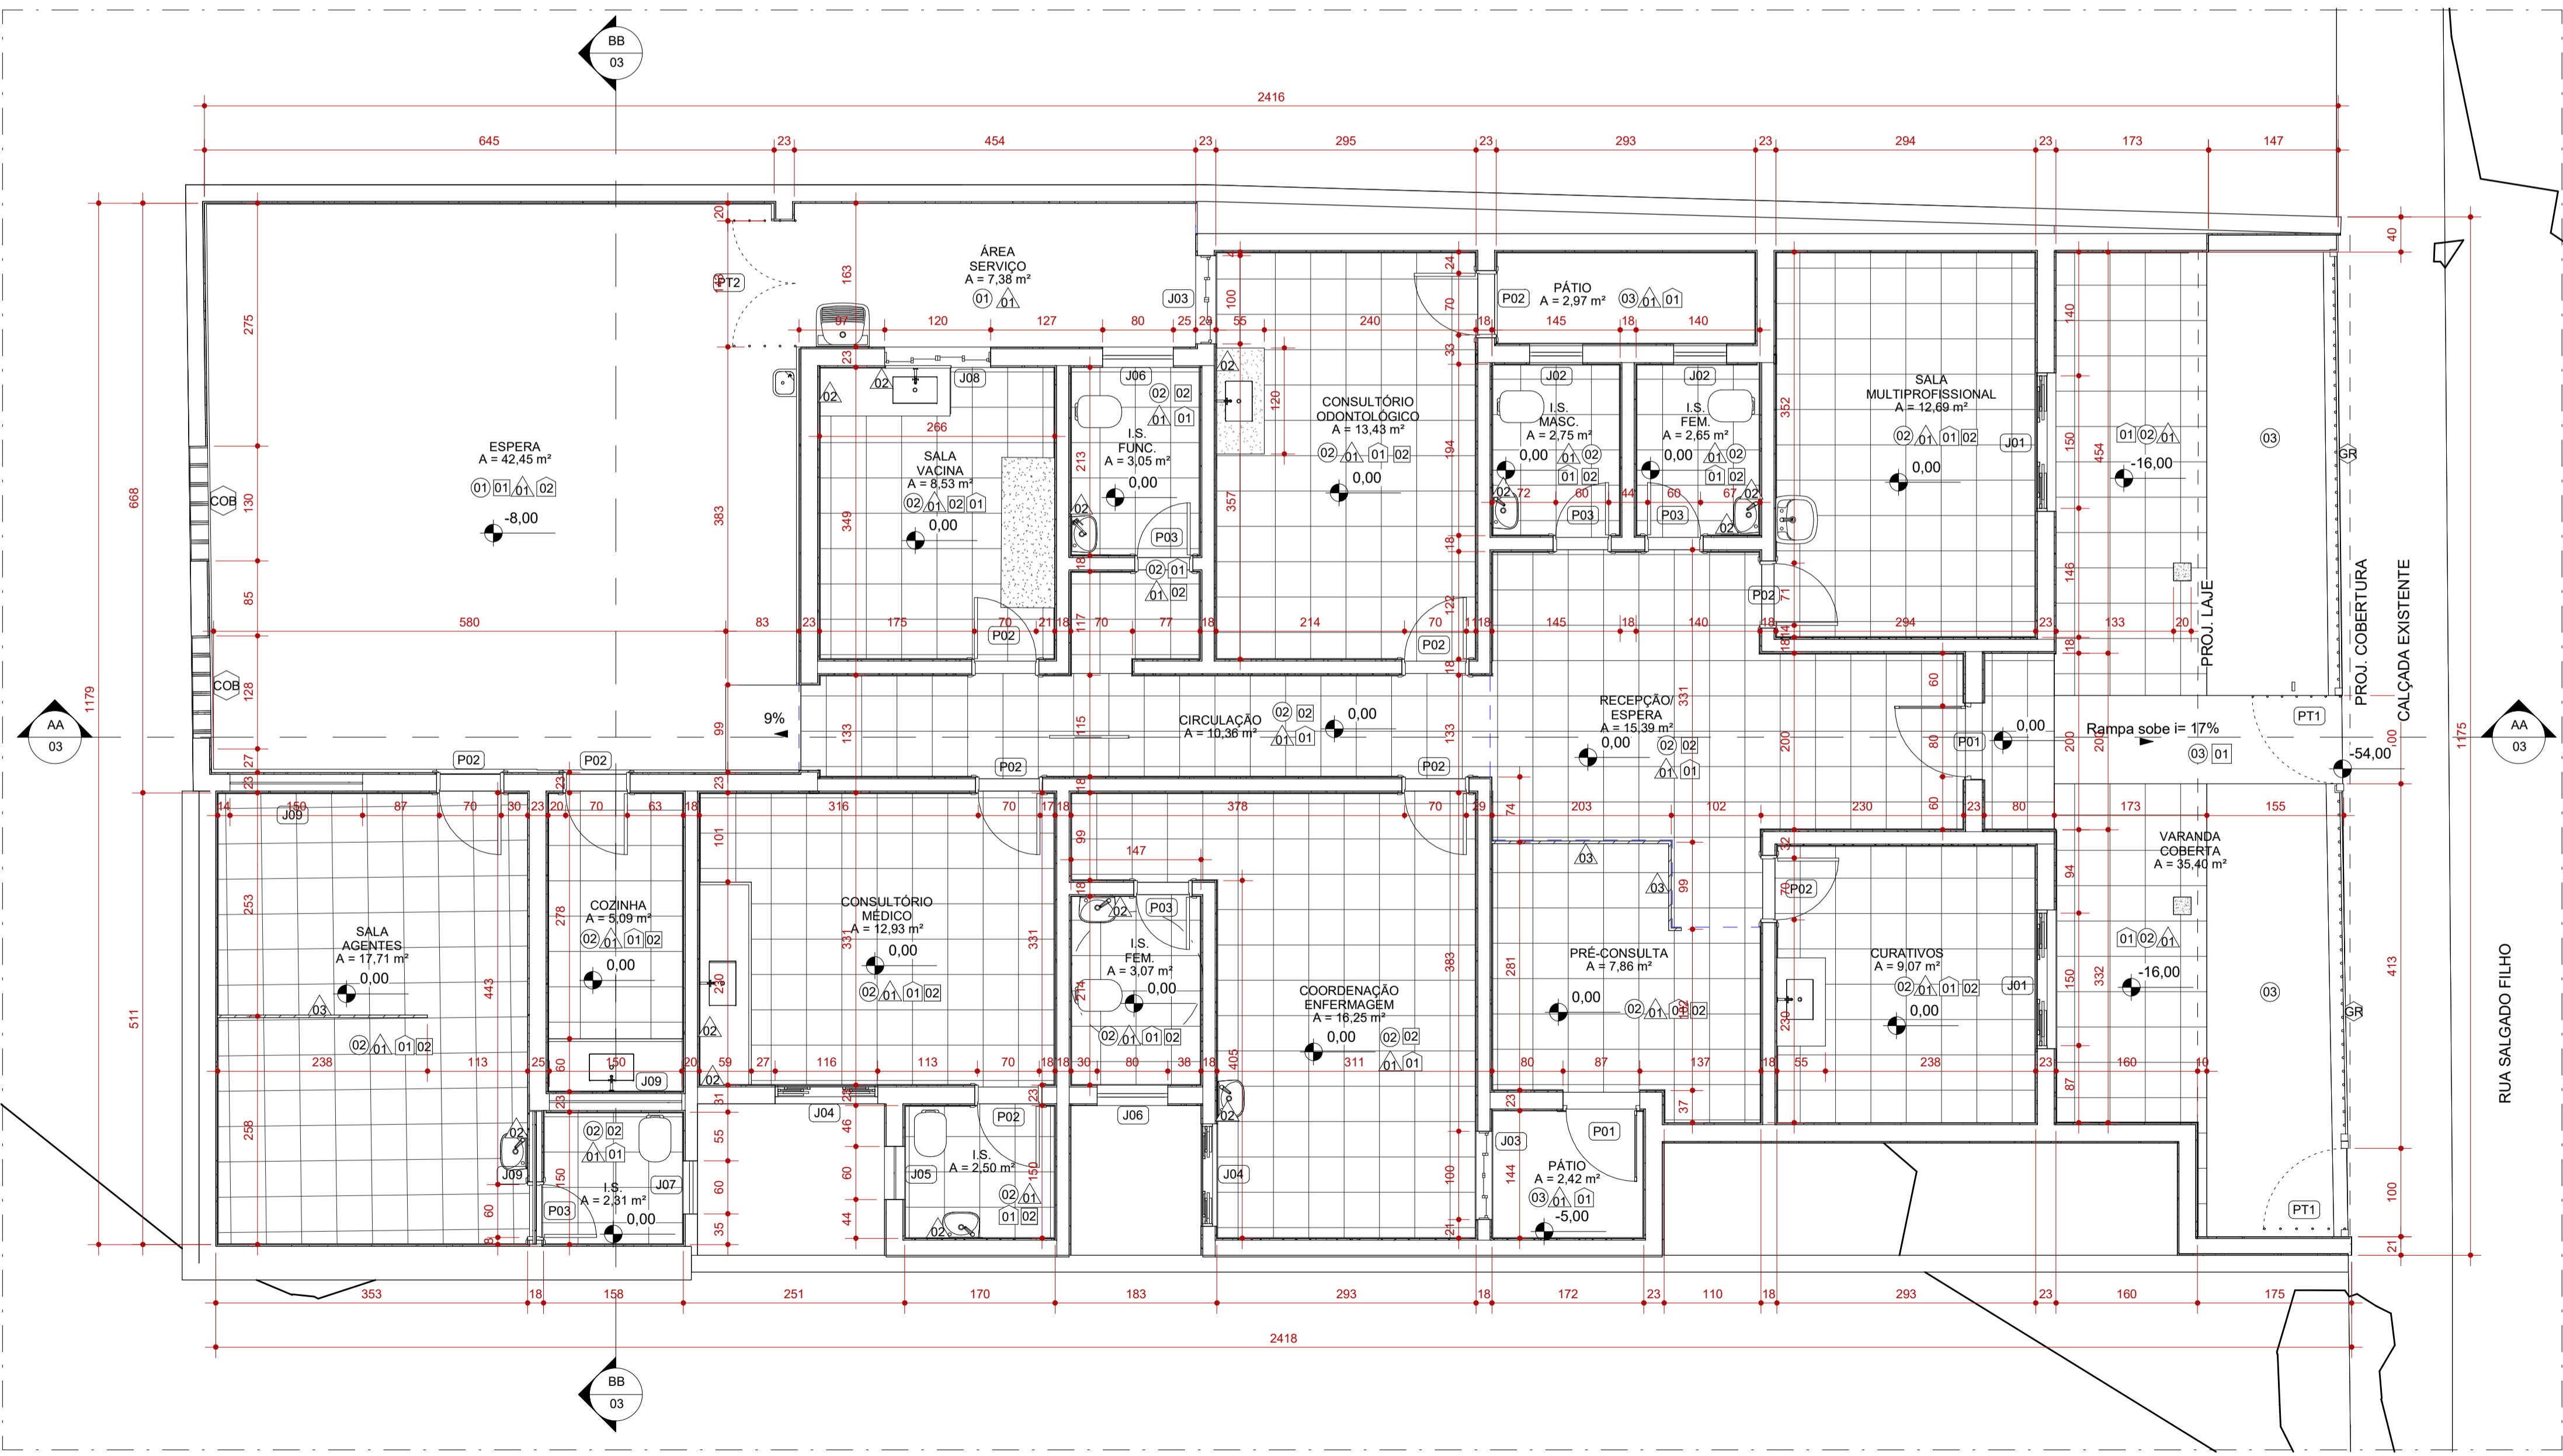

LEGENDA

À CONSTRUIR CONSTRUÇÃO NOVA	À CONSTRUIR CASO DE REFORMA ALVENARIA E REVESTIMENTO (PAREDE)	EXISTENTE CASO DE REFORMA	A DEMOLIR TODOS OS ELEMENTOS QUE SERÃO DEMOLIDOS	JARDIM ÁREA PERMEÁVEL	INÍCIO DO ASSENTAMENTO DO PISO
-----------------------------	---	---------------------------	--	-----------------------	--------------------------------

SIMBOLOGIAS

(X) PISO	(X) TETO	(X) DIVERSOS
(A) PAREDE	(X) RODAPÉ	(X) ESQUADRIAS
E	EXISTENTE A SER MANTIDO	

QUADRO DE ÁREAS

TIPO DE ÁREA	ÁREA (m²)
ÁREA CONSTRUÍDA	286,453m²
URBANIZAÇÃO	-
DEMOLIÇÃO	-
ÁREA PERMEÁVEL	-
ÁREA TOTAL DE INTERVENÇÃO	286,453m²

NOTAS

OBSERVAÇÕES GERAIS:

- 1 - CONFERIR MEDIDAS NO LOCAL
- 2 - NÃO UTILIZAR ESCALA SOBRE PAPEL
- 3 - EM CASO DE CONFLITO DE COTAS, PREVALECE A DO DESENHO DE MAIOR ESCALA
- 4 - EM CASO DE DÚVIDAS, CONSULTE SEMPRE O RESPONSÁVEL TÉCNICO
- 5 - COTAS EM CENTÍMETROS

REVISÃO	DESCRIÇÃO	TIPO	ELABORADO	VERIFICADO	DATA
00	EMISSIONAL	ASB	LAÍS S.P.	DEBORA E.C.L.	02/2023

TIPOS DE EMISSÃO	A - PRELIMINAR	B - PARA APROVAÇÃO	C - PARA CONHECIMENTO	D - PARA COTAÇÃO	E - PARA CONSTRUÇÃO	F - CONFORME COMPRADO	G - CONFORME CONSTRUÍDO	H - CANCELADO
------------------	----------------	--------------------	-----------------------	------------------	---------------------	-----------------------	-------------------------	---------------

OBJETIVA OBJETIVA PROJETOS E SERVIÇOS
PROJETOS E SERVIÇOS

ALAMEDA OSCAR NIEMEYER, Nº 500, SALAS 505 - VALE DO SERENO
NOVA LIMA / MG - CEP: 34.066-056
TEL: (31) 3347-4405 / (31) 3347-7079 / (31) 3571-1920
E-MAIL: contato@gruposprojetoingenhar.com.br

PREFEITURA MUNICIPAL DE FORMIGA
RUA BARÃO DE PILUMBI, Nº 121, CENTRO
FORMIGA, MG - CEP: 35570-128
TELEFONE: (37) 3329-1800

UBS ALVORADA
RUA SALGADO FILHO 360 - FORMIGA, MG - CEP: 35570-000

AS BUILT DE ARQUITETURA

AUTORIA DO PROJETO: DEBORA EVELYN CALDERA LACERDA	CONTRATANTE DO PROJETO: ISABELA CRISTINA GONÇALVES LACERDA	RESPONSÁVEL PELA CONTRATANTE
DATA: FEVEREIRO/2023	ESCALA: INDICADA	CÓDIGO: PRJ-ARQ
TÍTULO DOS DESENHOS: PLANTA BAIXA TERREO	PRANCHETA: 02 / 03	

DIREITOS AUTORAIS RESERVADOS. PROIBIDO REPRODUÇÃO, DIVULGAÇÃO OU ALTERAÇÃO SEM ORDEM EXPRESSA DO AUTOR. | TÍTULO DO ARQUIVO: PRJ-ASB-ARQ-FOR-UAL-0101-REV00

1 PLANTA BAIXA TERREO
ESCALA 1:50