

JANELAS						
CÓD.	DESCRIÇÃO	FABRICANTE	LARG. (cm)	ALTUR. A (cm)	PEITO RIL (cm)	QUANT.
J01	JANELA METÁLICA EM 4 FOLHAS EXTERNAS (2 FIXAS E 2 DE CORRER) EM VENEZIANDA COM VENTILAÇÃO. E 2 FOLHAS DE CORRER INTERNAS, EM VIDRO CANELADO INCOLOR. ACABAMENTO EM PINTURA COR BRANCO NEVE	EXISTENTE	150,00	120,00	100,00	2
J02	JANELA METÁLICA COM 1 FOLHA CENTRAL BASCULANTE E 2 FOLHAS FIXAS. EM VIDRO CANELADO INCOLOR E ACABAMENTO EM PINTURA COR BRANCO NEVE	EXISTENTE	60,00	60,00	157,00	2
J03	JANELA METÁLICA EM 4 FOLHAS EXTERNAS (2 FIXAS E 2 DE CORRER) EM VENEZIANDA COM VENTILAÇÃO. E 2 FOLHAS DE CORRER INTERNAS, EM VIDRO CANELADO INCOLOR. ACABAMENTO EM PINTURA NA COR BRANCO NEVE	EXISTENTE	100,00	100,00	100,00	2
J04	JANELA METÁLICA EM 4 FOLHAS EXTERNAS (2 FIXAS E 2 DE CORRER) EM VENEZIANDA COM VENTILAÇÃO. E 2 FOLHAS DE CORRER INTERNAS, EM VIDRO CANELADO INCOLOR. ACABAMENTO EM PINTURA COR BRANCO NEVE	EXISTENTE	110,00	100,00	100,00	2
J05	JANELA METÁLICA COM 1 FOLHA CENTRAL BASCULANTE, 2 FOLHAS FIXAS (INFERIOR E SUPERIOR) E 1 FOLHA LATERAL FIXA. EM VIDRO CANELADO INCOLOR E ACABAMENTO EM PINTURA COR BRANCO NEVE	EXISTENTE	60,00	60,00	160,00	1

JANELAS						
CÓD.	DESCRIÇÃO	FABRICANTE	LARG. (cm)	ALTUR. A (cm)	PEITO RIL (cm)	QUANT.
J06	JANELA METÁLICA COM 1 FOLHA CENTRAL BASCULANTE E 4 FOLHAS FIXAS NAS LATERAIS. EM VIDRO CANELADO INCOLOR E ACABAMENTO EM PINTURA NA COR BRANCO NEVE	EXISTENTE	80,00	60,00	160,00	2
J07	JANELA METÁLICA COM 1 FOLHA CENTRAL BASCULANTE E 2 FOLHAS FIXAS. EM VIDRO CANELADO INCOLOR E ACABAMENTO EM PINTURA COR BRANCO NEVE	EXISTENTE	60,00	60,00	160,00	1
J08	JANELA METÁLICA EM 4 FOLHAS EXTERNAS (2 FIXAS E 2 DE CORRER) EM VENEZIANDA COM VENTILAÇÃO. E 2 FOLHAS DE CORRER INTERNAS, EM VIDRO CANELADO INCOLOR. ACABAMENTO EM PINTURA COR BRANCO NEVE	EXISTENTE	120,00	105,00	100,00	1
J09	JANELA METÁLICA COM 2 FOLHAS SUPERIORES BASCULANTE E 5 FOLHAS LATERAIS FIXAS. EM VIDRO CANELADO INCOLOR E ACABAMENTO EM PINTURA COR BRANCO NEVE	EXISTENTE	150,00	45,00	245,00	3

PORTAS					
CÓD.	DESCRIÇÃO	FABRICANTE	LARG. (cm)	ALTURA (cm)	QUANT.
P01	PORTA DE ABRIR EM 1 FOLHA. ESTRUTURA METÁLICA COM FECHAMENTO EM VIDRO CANELADO INCOLOR. ACABAMENTO EM PINTURA NA COR BRANCO NEVE	EXISTENTE	80,00	210,00	2
P02	PORTA DE ABRIR EM 1 FOLHA TIPO PRANCHETA DE MADEIRA. COM ACABAMENTO EM PINTURA NA COR BRANCO NEVE	EXISTENTE	70,00	210,00	10
P03	PORTA DE ABRIR EM 1 FOLHA TIPO PRANCHETA DE MADEIRA. COM ACABAMENTO EM PINTURA NA COR BRANCO NEVE	EXISTENTE	60,00	210,00	5
PT1	PORTÃO DE ABRIR 170X210CM. EM 1 FOLHA. EM GRADIL DE FERRO COM ACABAMENTO EM PINTURA NA COR BRANCO NEVE	EXISTENTE			2
PT2	PORTÃO DE ABRIR 140X 210CM. EM 2 FOLHAS. EM GRADIL METÁLICO E ACABAMENTO EM PINTURA NA COR BRANCO NEVE	EXISTENTE			1

FORRO E ACABAMENTOS DE TETO		
CÓD.	DESCRIÇÃO	FABRICANTE
01	TELHA METÁLICA ONDULADA ACABAMENTO NATURAL	EXISTENTE
02	LAJE EMASSADA E PINTADA COM TINTA COR BRANCO NEVE	EXISTENTE

RODAPÉS		
CÓD.	DESCRIÇÃO	FABRICANTE
01	RODAPÉ EM ARDÓSIA H=10CM	EXISTENTE
02	RODAPÉ MOLDADO IN LOCO H=10CM. COM PINTURA BRANCO NEVE	EXISTENTE

PISOS		
CÓD.	DESCRIÇÃO	FABRICANTE
01	PISO EM CIMENTO POLIDO	EXISTENTE
02	PISO EM ARDÓSIA 40X40CM	EXISTENTE
03	PISO EM CONCRETO BATIDO	EXISTENTE

ACABAMENTOS DE PAREDE		
CÓD.	DESCRIÇÃO	FABRICANTE
01	PAREDE EMASSADA E PINTADA COM TINTA ACRÍLICA	EXISTENTE
02	RODABANCA EM CERÂMICA 15X15CM NA COR BRANCA	EXISTENTE

COBOGÓ		
CÓD.	DESCRIÇÃO	FABRICANTE
COB	COBOGÓ CERÂMICO 130x60cm	EXISTENTE

LEGENDA					
À CONSTRUIR CONSTRUÇÃO NOVA	À CONSTRUIR CASO DE REFORMA ALVENARIA E REVESTIMENTO (PAREDE)	EXISTENTE	A DEMOLIR	JARDIM PERMEÁVEL	INÍCIO DO "SENTAMENTO" DO PISO
[Símbolo]	[Símbolo]	[Símbolo]	[Símbolo]	[Símbolo]	[Símbolo]
SIMBOLOGIAS					
(X) PISO	(X) TETO	(X) DIVERSOS	(X) PAREDE	(X) RODAPÉ	(X) ESQUADRIAS
E	EXISTENTE A SER MANTIDO				

QUADRO DE ÁREAS	
TIPO DE ÁREA	ÁREA (m²)
ÁREA CONSTRUÍDA	286,45m²
URBANIZAÇÃO	-
DEMOLIÇÃO	-
ÁREA PERMEÁVEL	-
ÁREA TOTAL DE INTERVENÇÃO	286,45m²

**NOTAS**

OBSERVAÇÕES GERAIS:

- 1 - CONFERRIR MEDIDAS NO LOCAL
- 2 - NÃO UTILIZAR ESCALA SOBRE PAPEL
- 3 - EM CASO DE CONFLITO DE COTAS, PREVALECE A DO DESENHO DE MAIOR ESCALA
- 4 - EM CASO DE DÚVIDAS, CONSULTE SEMPRE O RESPONSÁVEL TÉCNICO
- 5 - COTAS EM CENTÍMETROS

REVISÃO	DESCRIÇÃO	TIPO	ELABORADO	VERIFICADO	DATA
00	EMISSÃO INICIAL	ASB	LAIS S.P.	DÉBORA E.C.L.	02/2023

TIPOS DE EMISSÃO	A - PRELIMINAR	B - PARA APROVAÇÃO	C - PARA CONHECIMENTO	D - PARA COTAÇÃO	E - PARA CONSTRUÇÃO	F - CONFORME COMPRADO	G - CONFORME CONSTRUÍDO	H - CANCELADO
------------------	----------------	--------------------	-----------------------	------------------	---------------------	-----------------------	-------------------------	---------------

**OBJETIVA** OBJETIVA PROJETOS E SERVIÇOS  
 ALAMEDA OSCAR NIEMEYER, Nº 300 - SALA 3.005 - VAL DO SERENO - NOVA LIMA / MG - CEP: 34.006-050  
 TEL: (31) 3347-4405 / (31) 3347-7079 / (31) 3571-1020  
 E-MAIL: contatos@objetivaprojetos.com.br

**PREFEITURA MUNICIPAL DE FORMIGA**  
 RUA BARÃO DE PUMHI, Nº 121, CENTRO - FORMIGA, MG - CEP: 35570-128  
 TELEFONE: (37) 3329-1800


UBS ALVORADA  
 RUA SALGADO FILHO 360 - FORMIGA, MG - CEP: 35570-000

**AS BUILT DE ARQUITETURA**


AUTORIA DO PROJETO: DÉBORA EVELYN CALDEIRA LACERDA	CONTRATANTE DO PROJETO: RESPONSÁVEL PELA CONTRATANTE
---	---

DATA: FEVEREIRO/ 2023	ESCALA: INDICADA	CÓDIGO: PRJ-ARO
--------------------------	---------------------	--------------------


TÍTULO DOS DESENHOS: CORTES E FACHADA  
 PRANCHAS: 03 / 03  
 DIREITOS AUTORAIS RESERVADOS. PROIBIDO REPRODUÇÃO, DIVULGAÇÃO OU ALTERAÇÃO SEM ORDEM EXPRESSA DO AUTOR.  
 PROJETO: PRJ-ASB-ARO-FOR-UAL-0101-REV00

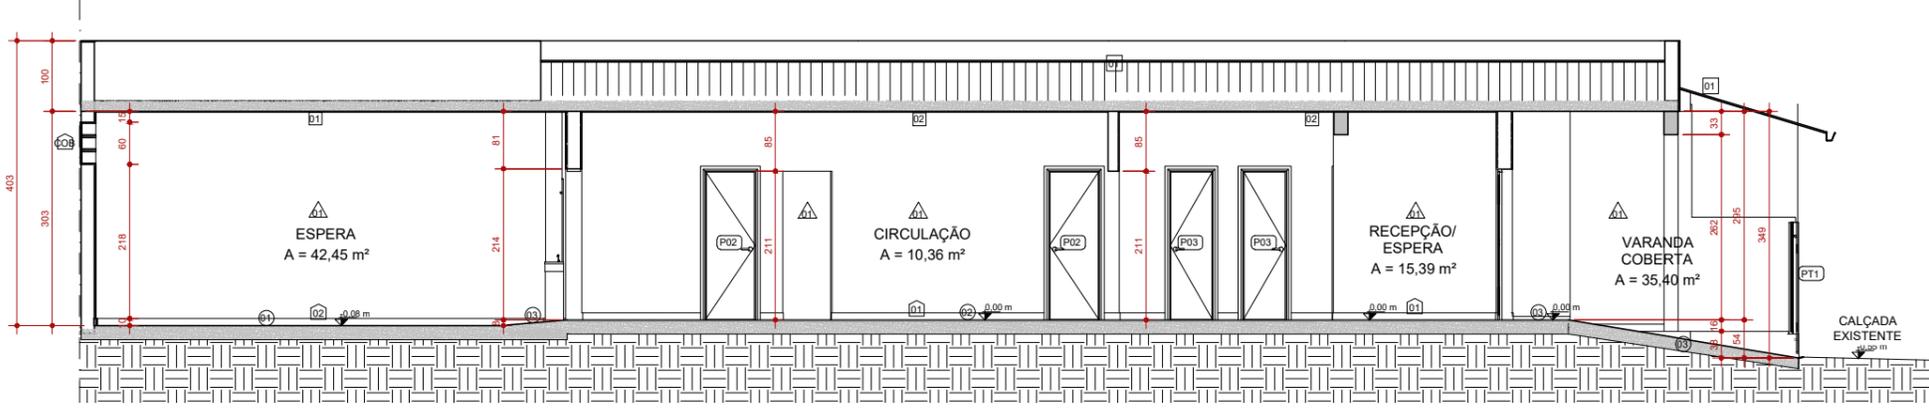

AA CORTE AA  
 ESCALA 1:50

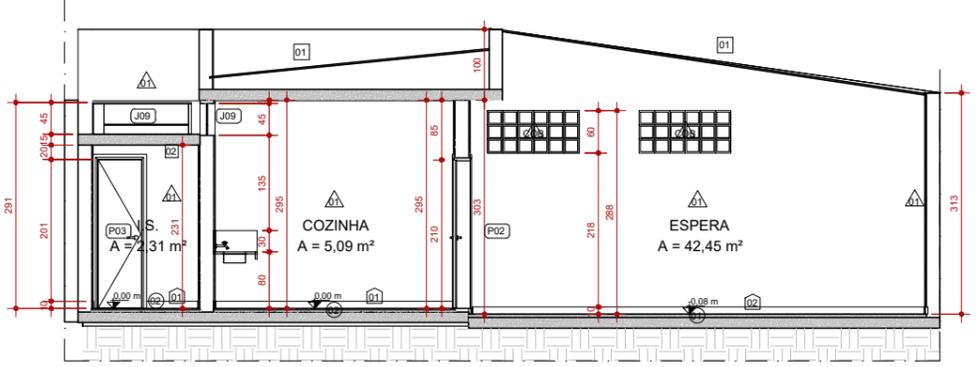

BB CORTE BB  
 ESCALA 1:50

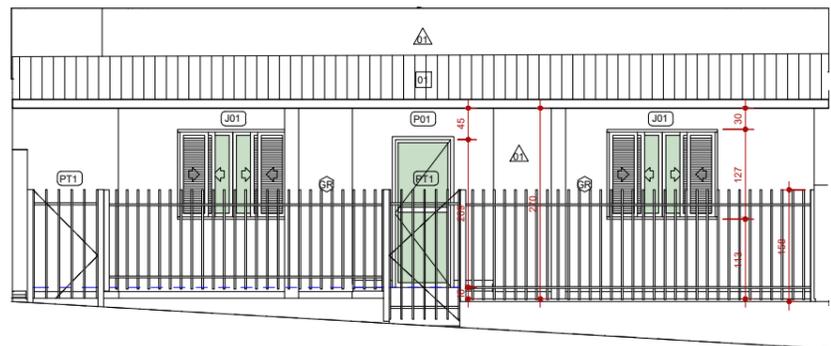

3 FACHADA FRONTAL  
 ESCALA 1:50